
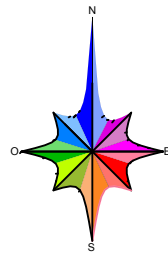


LES BALCONS DU CANAL

Réalisation THEMELIA

PLAN DE BORNAGE

ECHELLE : 1 / 200

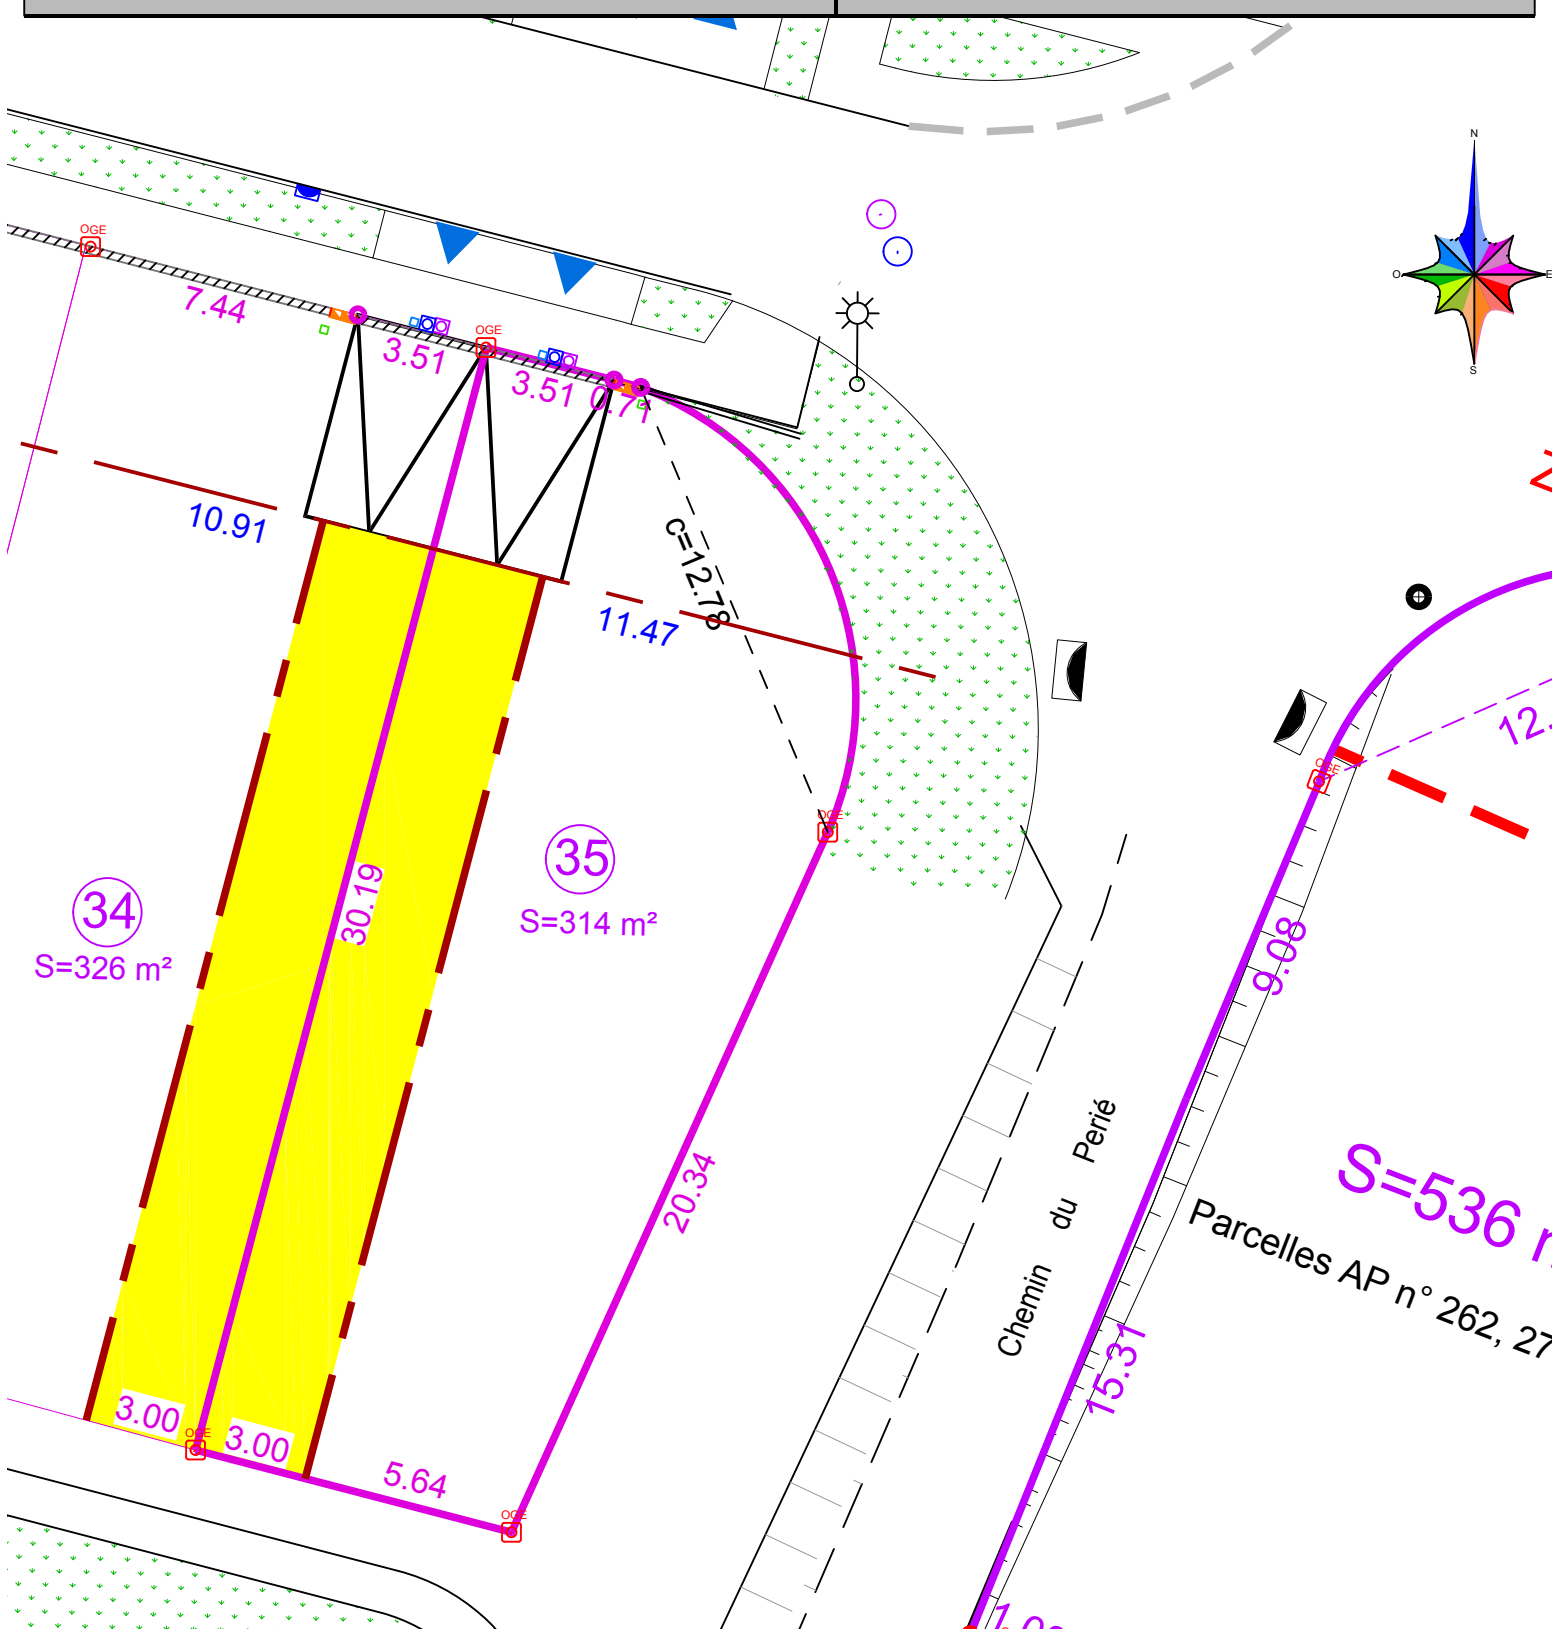

Dressé par S.A.R.L. Géomètre Expert DARI 2, rue J.B De Maille 11400 CASTELNAUDARY Tél 04.68.23.14.38
Courriel : geometre-expert.dari@bbox.fr

D157017 / Mai 2018

- 1 Lots Individuels : N° et contenance PROJET
S=716 m²
- [Red dashed line] : périmètre du lot individuel concerné
- [Red circle with OGE] : borne OGE (Ordre des Géomètres Experts) ou spit
- [Yellow area] : zone constructible limitée (Bande technique)

- [Red line] : Alignement IMPOSE des futures constructions
- [Blue triangle] : Accès imposé au lot
- [Triangle with lines] : Emplacement du parking privé 3,50 x 5,50m ne pouvant être clôturé

- [Green square] : Brcht Telephone
- [Blue square] : Brcht AEP
- [Orange square] : Brcht Electricité-Gaz
- [Purple square] : Brcht Eaux Usées
- [Blue square] : Brcht Eaux Pluviales
- [Sun symbol] : Candélabre